

Lp.	Podstawa	Opis i wyliczenia	j.m.	Poszcz	Razem
Dobudowa oświetlenia w miejscowości Budki Piaseckie					
1	KNNR 5 0905-01	Montaż przewodów izolowanych linii napowietrznej nn typu AsXS _n lub podobnych o przekroju 2x25 mm ² 0.105	km.prz ew. km.prz ew.	0.105	
				RAZEM	0.105
2	KNNR 5 1002-01	Montaż wysięgników rurowych o masie do 15 kg na słupie 2	szt. szt.	2.000	
				RAZEM	2.000
3	KNNR 5 1004-02	Montaż opraw oświetlenia zewnętrznego na wysięgniku 2	szt. szt.	2.000	
				RAZEM	2.000
4	KNNR 5 0903-01	Montaż i stawianie słupów linii napowietrznej nn z żerdzi wirowanych - pojedynczy o długości do 10.5 m 1	słup słup	1.000	
				RAZEM	1.000
5		obsługa geodezyjna 1	m m	1.000	
				RAZEM	1.000
6	KNNR 5 0906-02	Montaż skrzynki bezpiecznikowej w liniach napowietrznych nn z przewodów izolowanych 2	szt. szt.	2.000	
				RAZEM	2.000
7	KNNR 5 0903-04	Montaż i stawianie słupów linii napowietrznej nn z żerdzi wirowanych -hak wieszakowy z uchwytem 3	szt. szt.	3.000	
				RAZEM	3.000
8	KNNR 5 0901-01	Montaż i stawianie słupów linii napowietrznej nn - pojedynczy bez ustojów 2	słup słup	2.000	
				RAZEM	2.000

TEMAT OPRACOWANIA	PROJEKT ZAGOSPODAROWANIA BUDOWA OŚWIETLENIA ULICZNEGO		
INWESTOR	GMINA TERESIN ul. Zielona 20		
ADRES BUDOWY	Budki Piaseckie gm. Teresin dz. nr 30; 41; 43; 44 i 45	SKALA - 1:500	NR RYS. 1.
PROJEKTANT	Jerzy Królik upr. nr. 10/93 Sk-ce	PODPIS:	

MAPA do celów projektowych

Arkusz mapy 7.172.15.02.2; 7.172.15.02.1

Skala 1: 500

obręb **BUDKI PIASECKIE**
Gmina/Miasto: **TERESIN**

Mapa aktualna, na dzień 06 GRU. 2011

w granicach oznaczonych kolorem zielonym

Nie wlicza się istnienia w terenie innych nie wykazanych na niniejszej mapie urządzeń podziemnych, które nie były zgłoszone do inwentaryzacji lub o których brak jest informacji w instytucjach branżowych

PRZEDSIĘBIORSTWO USŁUG GEODEZYJNYCH
mgr inż. Tadeusz Paziewski
96-500 Sochaczew, ul. Piłsudskiego 16A lok. 2B
tel. (0-46) 862 63 13, tel./fax (0-46) 862 63 17
tel. kom. 0601 32 33 61, NIP 837-101-18-06

(Upr. GUGIK nr 448)
mgr inż. Tadeusz Paziewski


GEODETA UPRAWNIONY
mgr inż. Tadeusz Paziewski
(Upr. GUGIK nr 448)

Obiekt prowadzony w systemie mapy numerycznej.
Projekt jest prowadzony na ZUDP
pracowane
geodezyjne współrzędne

STANOSTWO POWIATOWE W SOCHACZEWIE
Wydział Geodezji, Kartografii, Katastru i Gospodarki Nieruchomościami
W obszarze oznaczonym linią zieloną dokonano aktualizacji treści mapy zasadniczej.
Dokumenty z pomiaru uzupełniającego przyjęto do zasobu powiatowego w dniu 09.12.2011
zrehabilitowane pod nr 7.172-534/2011
Niniejsza mapa może służyć do celów projektowych.
Projektowane obiekty nie wymagają pozwolenia na budowę pod warunkiem wyrażenia i inwentaryzacji wykonawczej przez geodęzyjne uprawnione do wykonywania prac geodezyjnych.
Sochaczew, dnia 09.12.2011
(imię i nazwisko, podpis, stanowisko służbowe osoby upoważnionej)

irena Kaca
GŁÓWNY SPECJALISTA
w Wydziale Geodezji, Kartografii, Katastru i Gospodarki Nieruchomościami

WYKONANE
DO WYKONANIA OD SKUPA NR5 do SKUPA N8

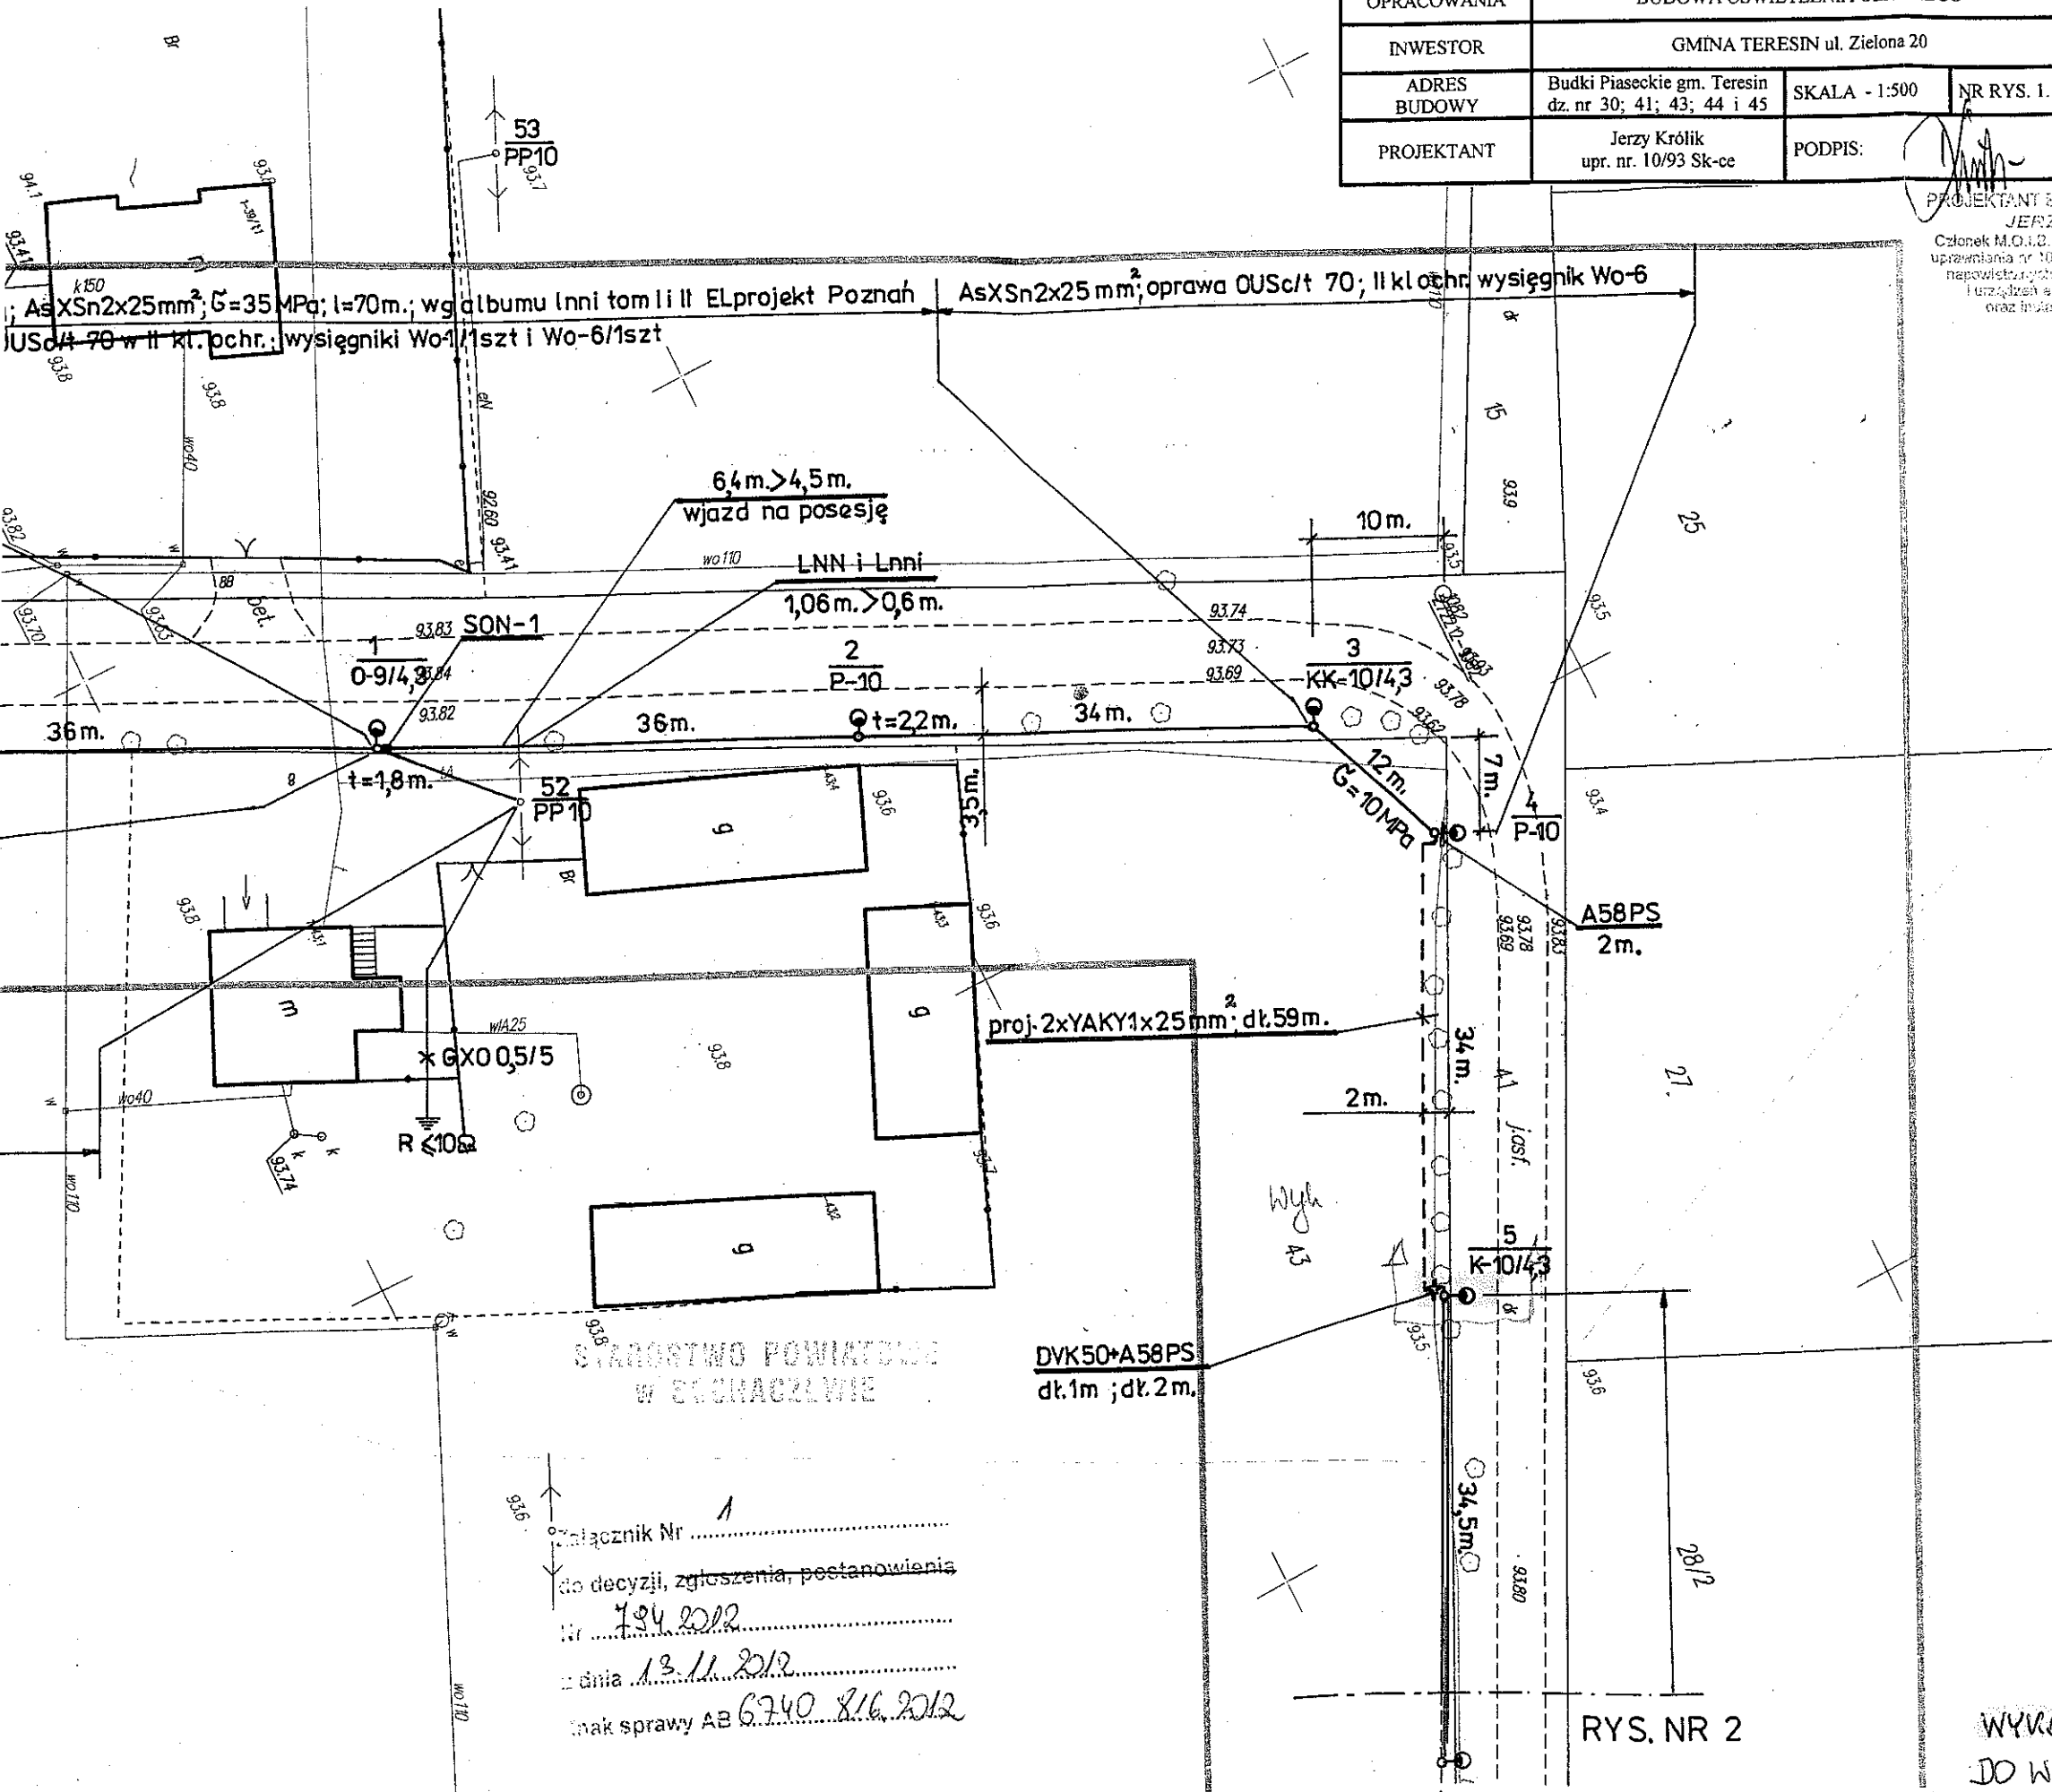


STAROSTWO POWIATOWE W SOCHACZEWIE

załącznik Nr 1
do decyzji, zgłoszenia, postanowienia
dnia 13.11.2012
znak sprawy AB 6740 8/16.2012

RYS. NR 2

RYS. NR 1

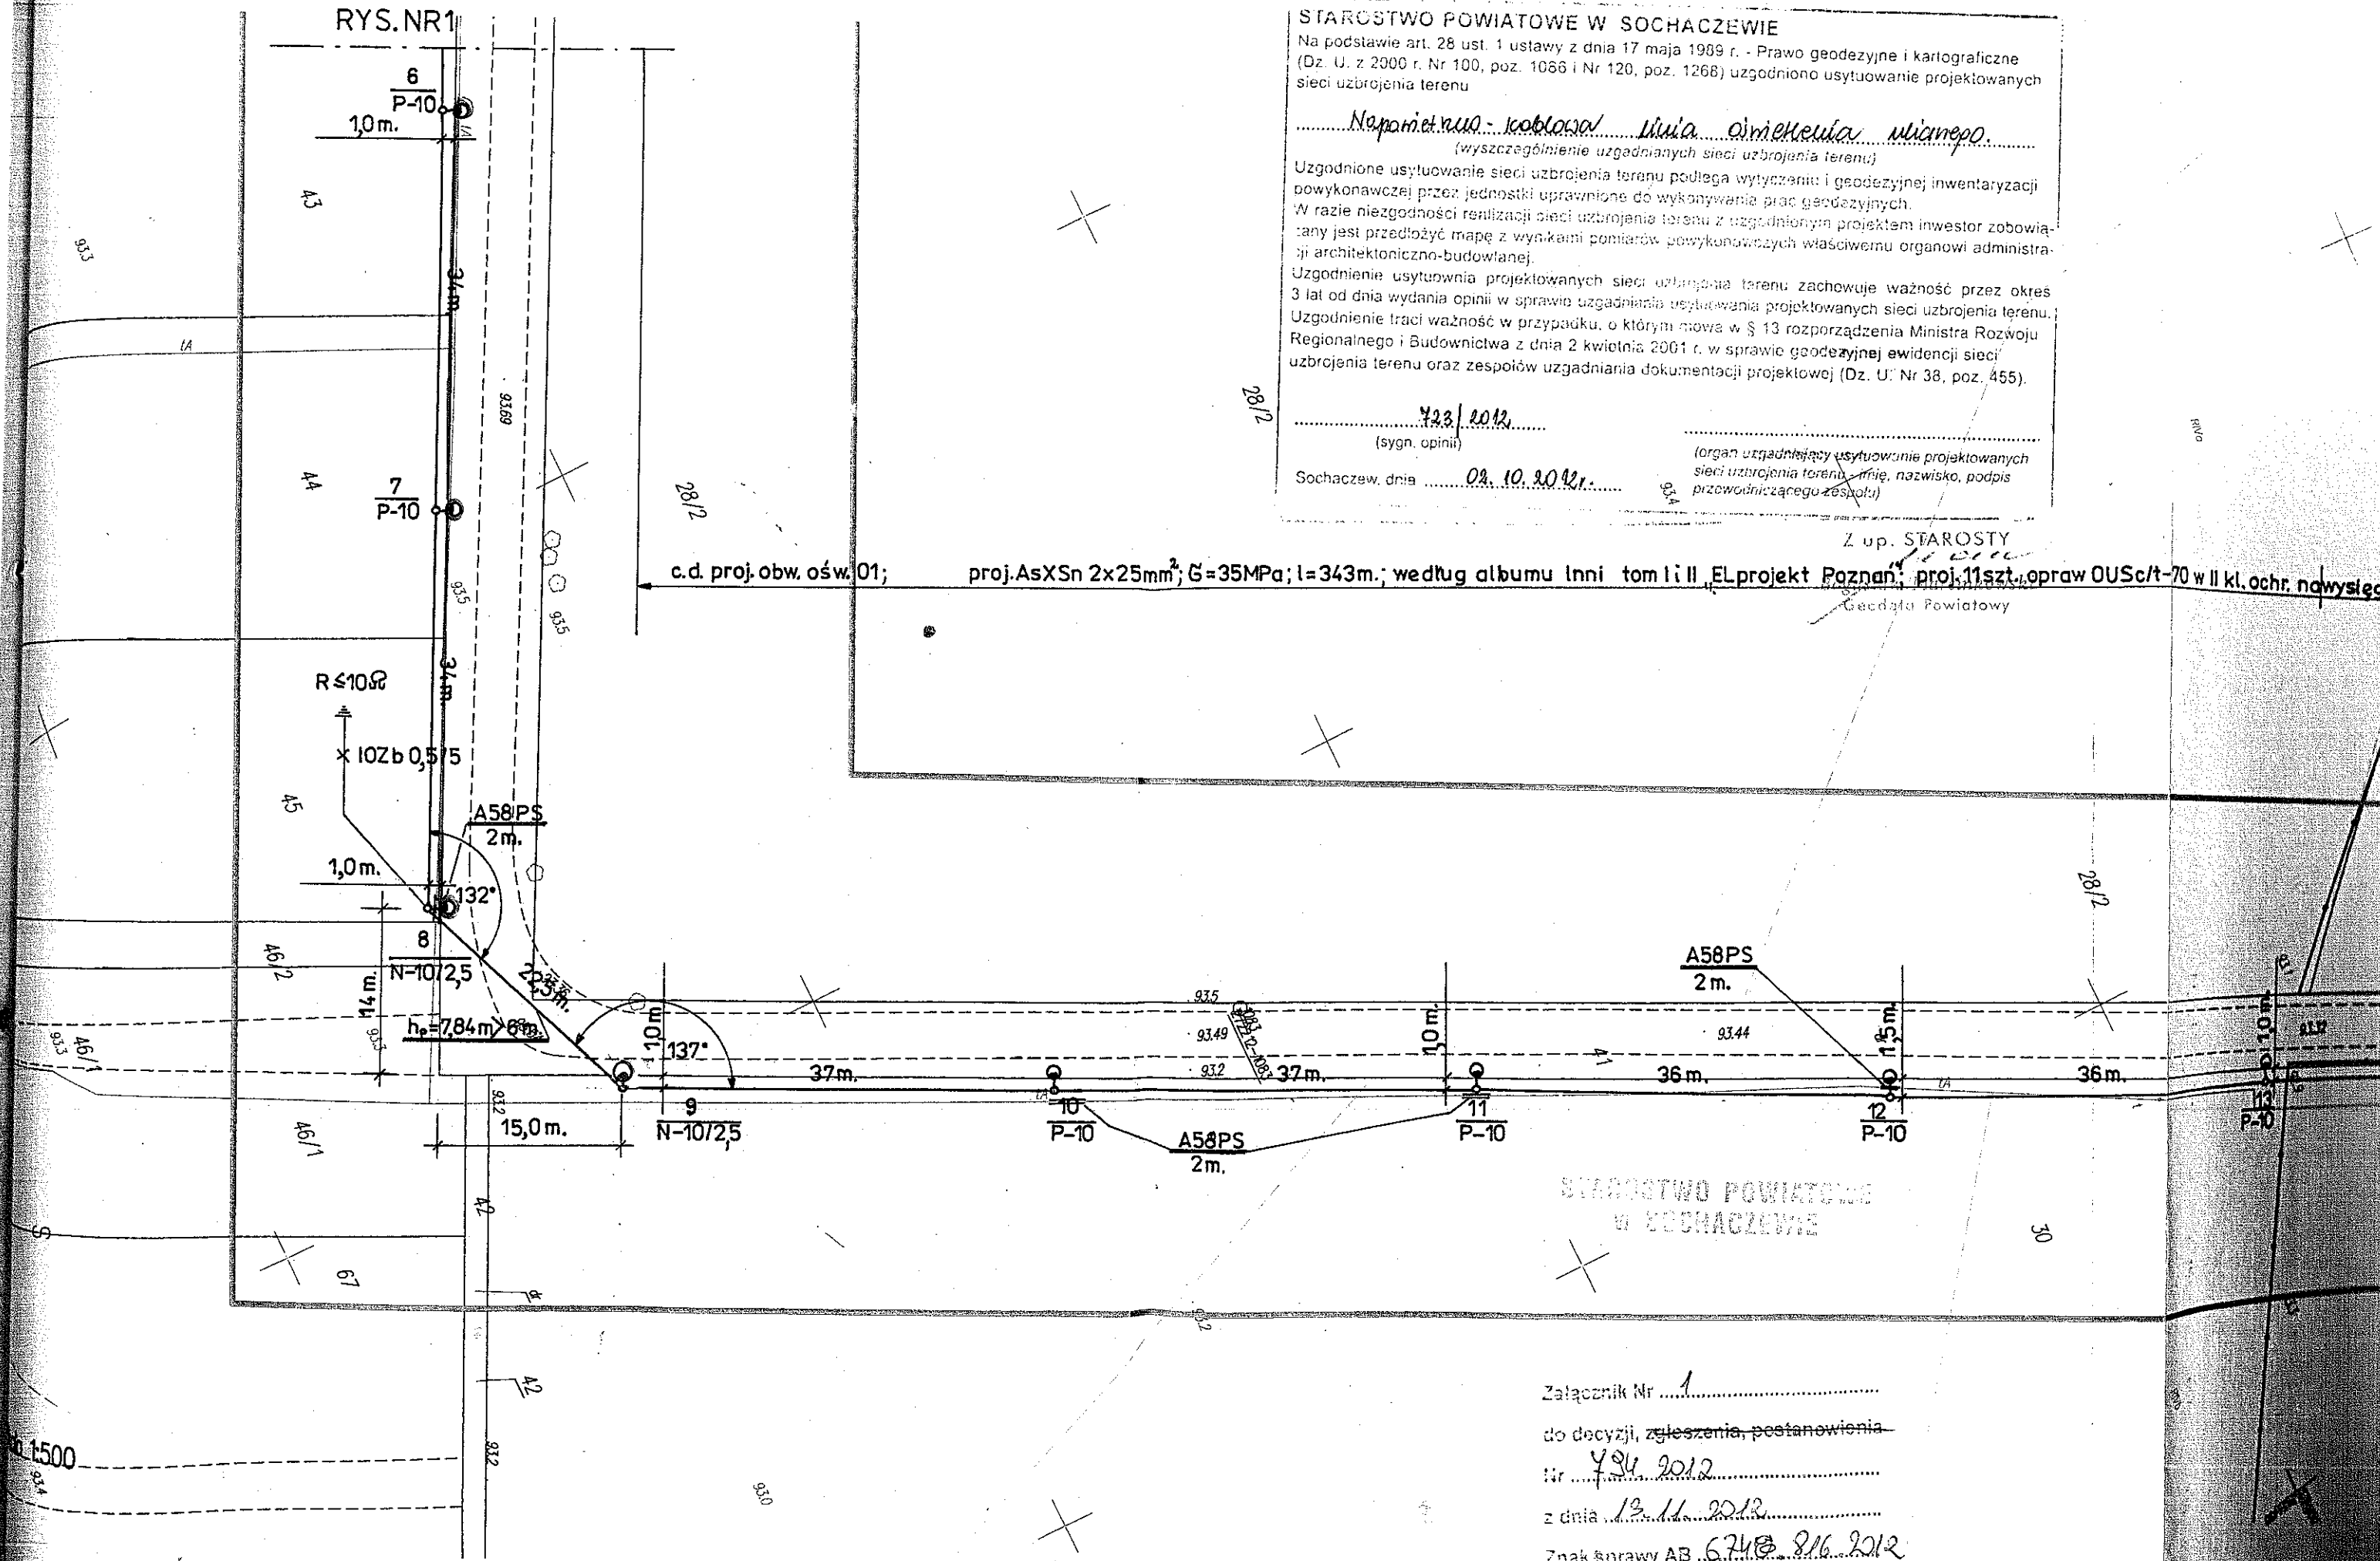

STAROSTWO POWIATOWE W SOCHACZEWIE
 Na podstawie art. 28 ust. 1 ustawy z dnia 17 maja 1989 r. - Prawo geodezyjne i kartograficzne (Dz. U. z 2000 r. Nr 100, poz. 1066 i Nr 120, poz. 1268) uzgodniono usytuowanie projektowanych sieci uzbrojenia terenu

 (wyszczególnienie uzgodnianych sieci uzbrojenia terenu)

Uzgodnione usytuowanie sieci uzbrojenia terenu podlega wytyczeniu i geodezyjnej inwentaryzacji powykonawczej przez jednostki uprawnione do wykonywania prac geodezyjnych.
 W razie niezgodności realizacji sieci uzbrojenia terenu z uzgodnionym projektem inwestor zobowiązany jest przedłożyć mapę z wynikami pomiarów powykonawczych właściwemu organowi administracji architektoniczno-budowlanej.

Uzgodnienie usytuowania projektowanych sieci uzbrojenia terenu zachowuje ważność przez okres 3 lat od dnia wydania opinii w sprawie uzgadniania usytuowania projektowanych sieci uzbrojenia terenu. Uzgodnienie traci ważność w przypadku, o którym mowa w § 13 rozporządzenia Ministra Rozwoju Regionalnego i Budownictwa z dnia 2 kwietnia 2001 r. w sprawie geodezyjnej ewidencji sieci uzbrojenia terenu oraz zespołów uzgadniania dokumentacji projektowej (Dz. U. Nr 38, poz. 455).

423/2012
 (sygn. opinii)

Sochaczew, dnia 09.10.2012.
 (organ uzgadniający usytuowanie projektowanych sieci uzbrojenia terenu - imię, nazwisko, podpis przewodniczącego zespołu)

c.d. proj. obw. ośw. 01; proj. AsXSn 2x25mm²; G=35MPa; l=343m.; według albumu lnni tom I i II, ELprojekt Poznań; proj. 11 szt. opraw OUSc/t-70 w II kl. ochr. nowysięga

STAROSTWO POWIATOWE
 W SOCHACZEWIE

Załącznik Nr 1
 do decyzji, zezwolenia, postanowienia
 z dnia 13.11.2012
 Znak sprawy AB.6740.816.2012